

**UCHWAŁA NR XXXVI/ 493/2014
RADY GMINY DOBRA**

z dnia 30 października 2014 r.

**w sprawie częściowego powierzenia Gminie Dobra realizacji zadania własnego w zakresie
zbiorowego zaopatrzenia w wodę**

Na podstawie art. 18 ust. 2 pkt 4 ustawy z dnia 8 marca 1990 r. o samorządzie gminnym (tj. Dz. U. 2013 r., poz. 594, zm. poz. 645 i 1318, Dz. U. z 2014r. poz. 379 oraz 1072) uchwała się, co następuje:

§ 1. Rada Gminy Dobra wyraża zgodę na częściowe prowadzenie przez Gminę Dobra zadań z zakresu zbiorowego zaopatrzenia w wodę z wykorzystaniem urządzeń wodociągowych stanowiących własność Gminy Dobra, na obszarze Gminy Miasta Szczecin.

§ 2. Rada Gminy upoważnia Wójta Gminy Dobra do zawarcia porozumienia międzygminnego pomiędzy Gminą Dobra a Gminą Miastem Szczecin w zakresie częściowego przejęcia przez Gminę Dobra zadań z zakresu zbiorowego zaopatrzenia w wodę na obszarze Gminy Miasta Szczecin z wykorzystaniem urządzeń wodociągowych stanowiących własność Gminy Dobra.

§ 3. Treść porozumienia stanowi załącznik do niniejszej uchwały.

§ 4. Wykonanie uchwały powierza się Wójtowi Gminy Dobra.

§ 5. Porozumienie podlega publikacji w dzienniku urzędowym województwa zachodniopomorskiego.

§ 6. Uchwała wchodzi w życie z dniem podjęcia.

Przewodniczący Rady
Gminy


mgr Bartłomiej Miluch

Załącznik Nr 1 do Uchwały Nr XXXVI/ 493/2014

Rady Gminy Dobra

z dnia 30 października 2014 r.

**Porozumienie międzygminne
w sprawie częściowego powierzenia Gminie Dobra realizacji zadania własnego w zakresie
zbiorowego zaopatrzenia w wodę
zawarte w dniu 2014 r.**

pomiędzy Gminą Dobra z siedzibą w Dobrej k/Szczecina przy ulicy Szczecińskiej 16 a, reprezentowaną przez: Panią Wójt Gminy Dobra –Teresę Dera a Gminą Miasto Szczecin reprezentowaną przez Prezydenta Miasta Szczecina Pana Piotra Krzystka

Na podstawie:

- 1) art. 18 ust. 2 pkt 12 oraz art. 74 ustawy z dnia 8 marca 1990 r. o samorządzie gminnym (Dz. U. z 2013 r., poz. 594, zm. poz. 645 i 1318, Dz U z 2014 r. poz. 379 oraz 1072),
- 2) art. 3 ust. 1 i 2 ustawy z dnia 7 czerwca 2001 r. o zbiorowym zaopatrzeniu w wodę i zbiorowym odprowadzaniu ścieków (Dz. U. z 2006 r. Nr 123, poz. 858 ze zm.),
- 3) Uchwały Nr/.....2014 Rady Gminy Miasta Szczecina w sprawie częściowego powierzenia prowadzenia zadań własnych z zakresu zbiorowego zaopatrzenia w wodę do prowadzenia przez Gminę Dobra.
- 4) Uchwały Nr...../.....2014 Rady Gminy Dobra w sprawie przejęcia do wykonania przez Gminę Dobra częściowego zadania z zakresu właściwości Miasta Szczecin tj. zbiorowego zaopatrzenia w wodę. porozumiewające się strony ustalają co następuje:

§ 1. Miasto Szczecin powierza, a Gmina Dobra przyjmuje częściowy obowiązek prowadzenia zadań własnych Miasta Szczecin z zakresu zbiorowego zaopatrzenia w wodę.

§ 2. 1. Zadania o których mowa w §1 polegają na realizacji obowiązków i praw określonych w ustawie o zbiorowym zaopatrzeniu w wodę i zbiorowym odprowadzaniu ścieków (Dz. U. z 2006 r. Nr 123, poz.858 ze zm.), przepisach wykonawczych do tej ustawy oraz innych obowiązujących aktach prawnych, będą realizowane przez Gminę Dobra przy wykorzystaniu urządzeń własnych.

2. Miasto Szczecin nadal będzie realizowało tą część zadań własnych, których przedmiotem jest ustalenie kierunków rozwoju, budowa i rozbudowa urządzeń oraz opracowywanie wieloletnich planów rozwoju i modernizacji tych urządzeń na terenie Miasta Szczecin.

§ 3. Miasto Szczecin przyjmuje do wiadomości i wyraża na to zgodę, aby Gmina Dobra zadania wymienione w § 1 pkt 1 i § 2 pkt 1 wykonywała poprzez eksploatatora gminnych sieci Wodociągi Zachodniopomorskie Sp. z o.o. z siedzibą w Goleniowie przy ulicy I Bryg. Leg. 8-10, 72-100 Goleniów.

§ 4. Do zadań Gminy Dobra działającej poprzez eksploatatora – Wodociągi Zachodniopomorskie Sp. z o.o. na mocy niniejszego Porozumienia należały będą wymienione poniżej czynności, związane z wykonywaniem zadań w zakresie zbiorowego zaopatrzenia w wodę na obszarze Miasta Szczecin w zakresie terytorialnym uwidocznionym na załączonej mapie, stanowiącej Załącznik Nr 1 do Porozumienia :

- a) administrowanie, bieżące utrzymanie i eksploatacja urządzeń stanowiących własność Gminy Dobra,
- b) zapewnienia ciągłej dostawy wody,

- c) niezwłoczne usuwanie awarii urządzeń wodociągowych,
- d) wydawanie warunków na podłączenie się nowych odbiorców do sieci wodociągowej,
- e) wydawanie dokumentów określających warunki przyłączenia się nowych odbiorców do sieci wodociągowej,
- f) sprawowanie bieżącej kontroli nowych odbiorców wody i nowych dostawców ścieków celem ustalenia momentu rozpoczęcia poboru wody,
- g) dokonywanie regularnych odczytów wodomierzy,
- h) udział w przeglądach i odbiorach końcowych nowych połączeń,
- i) utrzymanie w należytym stanie urządzeń oraz wykonywanie ich remontów i napraw, jak również przywrócenie terenu do stanu poprzedniego,
- j) zawieranie umów z odbiorcami wody oraz prowadzenie ich rozliczenia w myśl stosownych postanowień Regulaminu,
- k) prowadzenie ewidencji zawierającej informacje o ilości i jakości sprzedanej wody,
- l) uczestniczenie oraz składanie wyjaśnień podczas kontroli urządzeń wodociągowych przeprowadzonych przez upoważnione do tego organy

§ 5. W zakresie obowiązywania niniejszego porozumienia dostawa wody i odbiór ścieków w na terenie Miasta Szczecina będzie odbywać się zgodnie z regulaminem dostarczania wody obowiązującym na terenie Gminy Dobra, przyjętym przez Radę Gminy Dobra uchwałą Nr XXIX/393/05 w dniu 29.12.2005r..

§ 6. W zakresie obowiązywania niniejszego porozumienia, na terenie Miasta Szczecin będą obowiązywały ceny i stawki opłat ustalone przez Radę Gminy Dobra, zgodnie z art. 24 Ustawy o zbiorowym zaopatrzeniu w wodę i zbiorowym odprowadzaniu ścieków.

§ 7. W zakresie obowiązywania niniejszego porozumienia taryfy na zbiorowe zaopatrzenie w wodę w części Miasta Szczecina (w części ul. Łukasieńskiego) będą uchwalane przez Gminę Dobra w trybie i na zasadach określonych w przepisach ustawy o zbiorowym zaopatrzeniu w wodę i zbiorowym odprowadzaniu ścieków.

§ 8. 1. Odstąpienie Stron od Porozumienia następuje na podstawie uchwały właściwej Rady.

2. Oświadczenie organu wykonawczego Strony o odstąpieniu od Porozumienia powinno zostać złożone po podjęciu uchwały, której mowa w ust. 1 w terminie jednego roku.

3. Strony mogą uzgodnić inne warunki rozwiązania Porozumienia Międzygminnego.

§ 9. Porozumienie zawarte jest na czas nieokreślony.

§ 10. Wszelkie zmiany i uzupełnienia niniejszego Porozumienia wymagają formy przewidzianej dla jego zawarcia.

§ 11. Porozumienie wchodzi w życie z dniem jego podpisania i podlega ogłoszeniu w dzienniku Urzędowym Województwa Zachodniopomorskiego zgodnie z art. 13 pkt. 6 lit. a ustawy z dnia 20 lipca 2000 r. o ogłaszaniu aktów normatywnych.

§ 12. Porozumienie sporządzono w 2 jednobrzmiących egzemplarzach, po 1 egz. dla każdej ze stron.
Załączniki:

1. Załącznik nr 1- Mapy – zakresu terytorialnego Porozumienia Międzygminnego.

Prezydent Miasta Szczecin

Wójt Gminy Dobra

mgr Piotr Krzystek

Teresa Dera

**ZLOKALIZOWANEJ W UL. LUKASINSKIEGO
(DZIAŁKI NR : 2 DR, 5 DR Z OBRĘBU 47 POGODN**


ARKUSZ NR 2

Inwestor: NEPTUN DEVELOPER SPÓŁKA Z O.O. UL. OGNIŚKIE
Projekt budowlany: OSIEDLA 18 BUDYNKÓW MIESZKALNYCH „
 „SIEĆ WODOCIĄGOWA I KANALIZACYJNA (DLA 18 BUDYNKÓW JEDNORODZINNYCH N. OD 15/1 DO 15/19 W BEZRZECZU GMINA DOBRA

Adres: BEZRZECZE, GMINA DOBRA, POWIAT POLICKI, DZIAŁKA
 Pozwolenie na budowę Urzędu Miejskiego w Szczecinie
 - decyzja nr 828/2009 z dnia 15.06.2009r. znal
 UNP-25021/WUJAB-1/09


Autor projektu: NEPTUN DEVELOPER Sp. z o.o. BIURO PROJEK
 Warzymica 78, 72-500 Przecław
 - mgr inż. Grzegorz Kocman upr. Bud. 77/Sz/2
 Uzgodnienia ZUDP nr 1188/2008 w Szczecinie z dnia 01.04.2009
 Stwierdzam zgodność ułożenia sieci wodociągowej z projektem

**INWENTARYZACJĘ POWYKONAWCZĄ SIECI WODOCIĄGOWEJ
 ROBOTY GEODEZYJNEJ KERG. 1858/2009.**

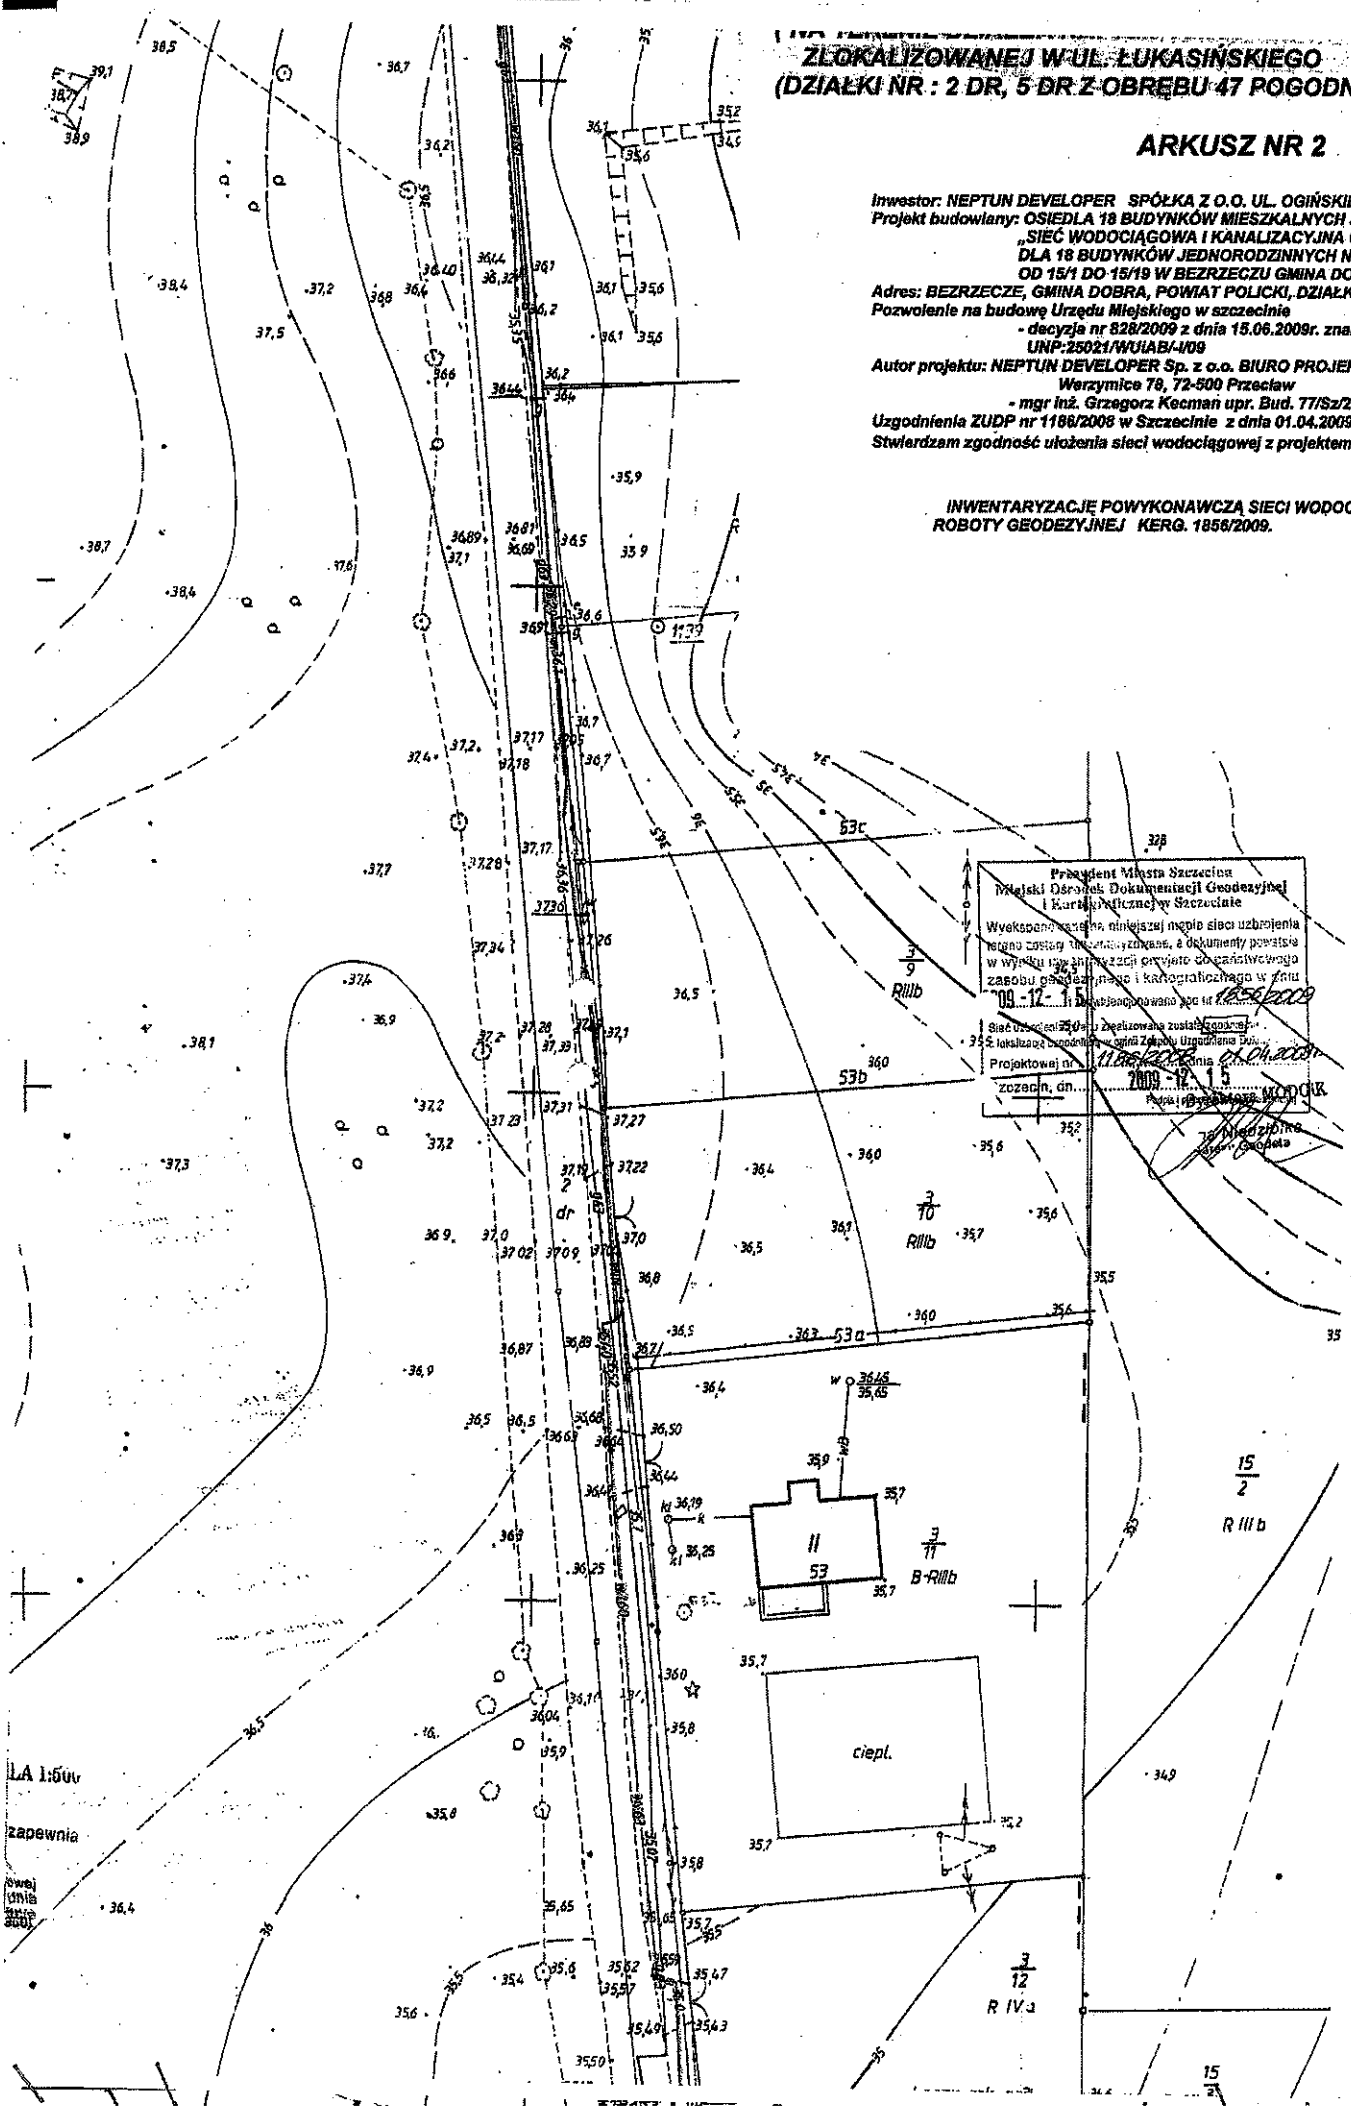

 Wykonesano i zaakceptowano niniejszą mapę sieci uzbrojenia
 wodnego zgodnie z projektem budowlanym, a dokumenty powstałe
 w wyniku jego wykonania zostały przekazane do państwowego
 zasobu geodezyjnego i kartograficznego w dniu
 2009-12-15
 Sieć wodociągowa i kanalizacyjna została zgodna z
 35.2 lokalizacją i ułożeniem w oparciu o uzgodnienia Dm
 Projektowej nr 1188/2008 z dnia 01.04.2009
 zozaczn, dn... 2009-12-15
 KERG. 1858/2009

LA 1:500
 zapewnia
 owej
 (miej
 2009

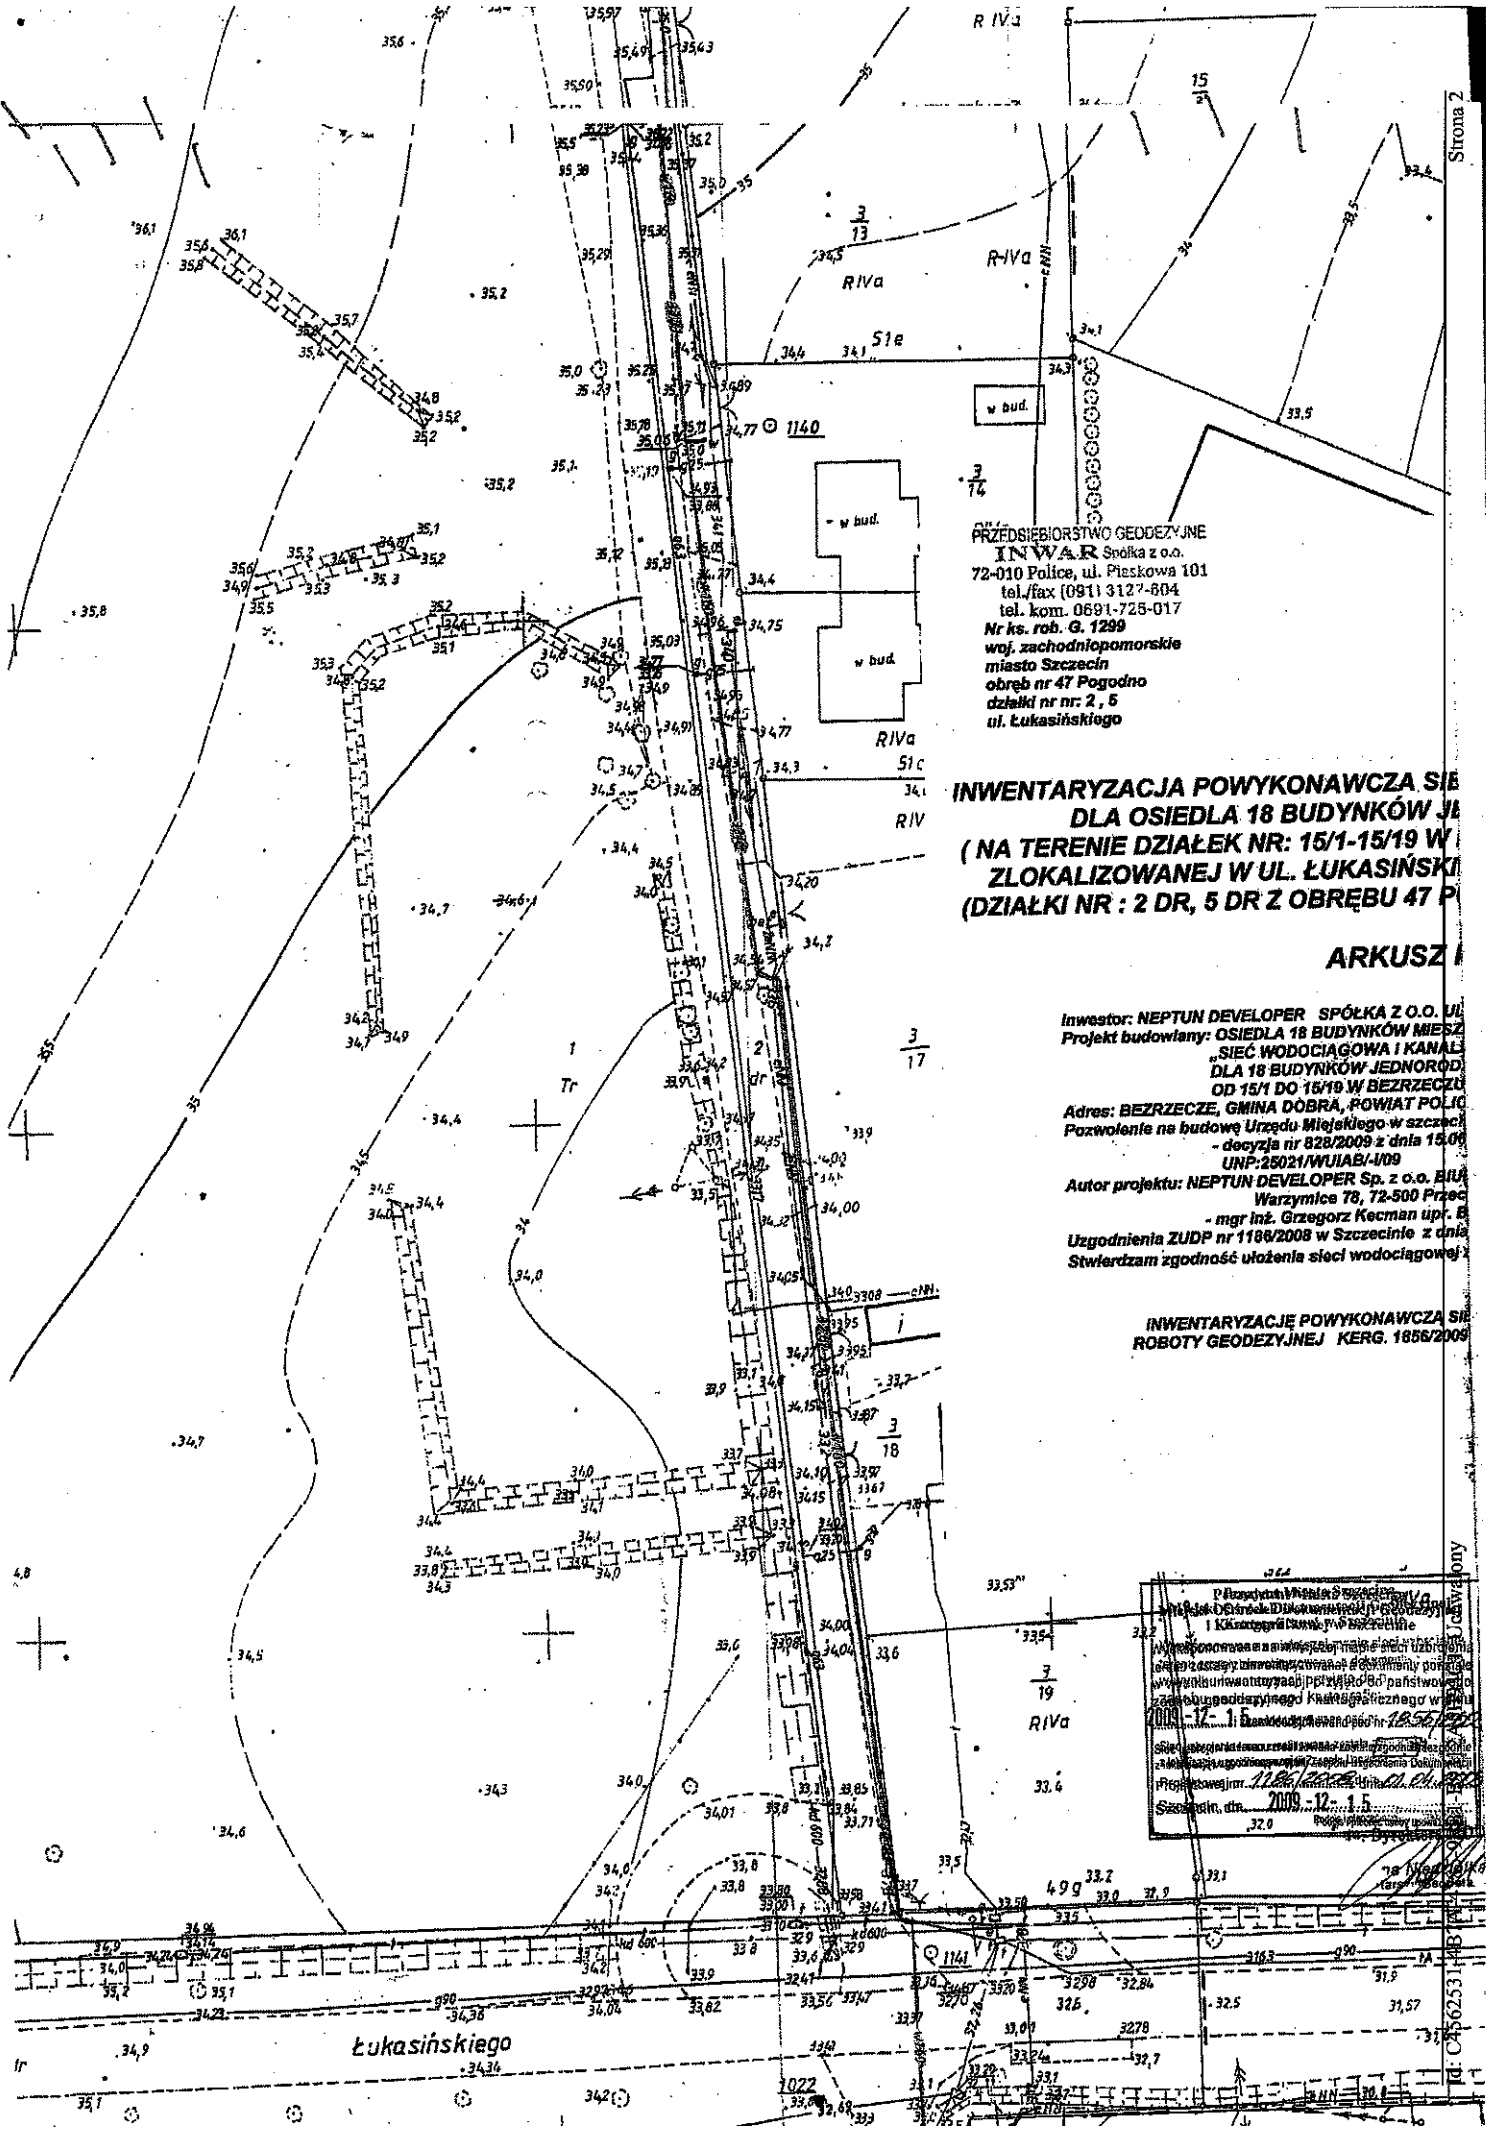

PRZEDSIĘBIORSTWO GEODEZYJNE
INWA.R Spółka z o.o.
 72-010 Police, ul. Piaskowa 101
 tel./fax (091) 3127-804
 tel. kom. 0691-725-017
 Nr ks. rob. G. 1299
 woj. zachodniopomorskie
 miasto Szczecin
 obręb nr 47 Pogodno
 działki nr nr: 2, 5
 ul. Łukasieńskiego

**INWENTARYZACJA POWYKONAWCZA SIĘCI
 DLA OSIEDLA 18 BUDYNKÓW MIESZ
 (NA TERENIE DZIAŁEK NR: 15/1-15/19 W
 ZŁOKALIZOWANEJ W UL. ŁUKASIEŃSKIEJ
 (DZIAŁKI NR : 2 DR, 5 DR Z OBRĘBU 47 P**

ARKUSZ

Investor: NEPTUN DEVELOPER SPÓŁKA Z O.O. UL.
 Projekt budowlany: OSIEDLA 18 BUDYNKÓW MIESZ
 „SIĘĆ WODOCIĄGOWA I KANAŁ
 DLA 18 BUDYNKÓW JEDNOROD
 OD 15/1 DO 15/19 W BEZRZECZU
 Adres: BEZRZECZE, GMINA DOBRA, POWIAT POLIC
 Pozwolenie na budowę Urzędu Miejskiego w szczeci
 - decyzja nr 828/2009 z dnia 15.09
 UNP:25021/WUJAB/109
 Autor projektu: NEPTUN DEVELOPER Sp. z o.o. BIAŁA
 Warzyńca 78, 72-500 Przec
 - mgr inż. Grzegorz Keczmar upr. B
 Uzgodnienia ZUDP nr 1188/2008 w Szczecinie z dnia
 Stwierdzam zgodność ułożenia sieci wodociągowej

INWENTARYZACJĘ POWYKONAWCZĄ SIĘCI
 ROBOTY GEODEZYJNEJ KERG. 1856/2009

