

OBIEKT:
województwo: zachodniopomorskie
powiat: policki
gmina: Dobra, 321101_2
obręb: Dołuje, 321101_2.0004
działki: 149, 182
ulica: Piękna

Skala 1:500
Układ współrzędnych: 2000 pas 5
Poziom odniesienia wysokości: Kronsztadt

Kierownik roboty: Stanisław Woźniak
nr upr. zawod. 17398
zakres 1 i 2
(imię, nazwisko, nr i zakres uprawnień)

Mapę do celów projektowych sporządzono przy wykorzystaniu:
1. Mapy zasadniczej w skali 1:500 sekcje: 5.200.16.11.1.4
2. Pomiaru zieleni wysokiej i pomników przyrody oraz pomiaru innych obiektów wskazanych przez projektanta

Na mapie do celów projektowych wykazano następujące uzgodnione przez ZUDP projekty sieci uzbrojenia terenu:
brak

Informacje dodatkowe:
zakres pomiaru
1. Mapa sporządzona została zgodnie z rozporz. MSWiA z dnia 9.11.2011r. w sprawie standardów technicznych wykonywania pomiarów sytuacyjnych i wysokościowych oraz opracowywania i przekazywania wyników tych pomiarów do państwowego zasobu geodezyjnego i katrograficznego (Dz.U. nr 263, poz. 1572)
2. Mapa nadaje się do celów projektowych w zakresie pomiaru
3. Wszystkie trwałe obiekty budowlane podlegają wytyczeniu przez jednostkę wykonawstwa geodezyjnego
4. Nie wyklucza się istnienia w terenie również uzbrojenia, o którym brak było informacji branżowych i nie zostało odnalezione w czasie inwentaryzacji geodezyjnej
5. Mapa zgodna z przepisami § 79 ust. 5 w/w rozporządzenia - nadaje się do projektowania budynków w odległości mniejszej niż 4,0m od granicy nieruchomości.
6. Nie ustalano służebności gruntowej zgodnie z § 80 ust. 5 w/w rozporządzenia.
7. Wtórnik sporządzono przy wykorzystaniu arkuszy mapy zasadniczej 1:500 w układzie "1965" strefa 3 sekcje: 341.131.2113

Uzbrojenie opracowano na podstawie:
1. Danych branżowych - z literą B
2. Pośredniego ustalenia przebiegu aparaturą elektromagnetyczną - z literą A
3. Bezpośrednich pomiarów powykonawczych - bez litery
W związku z tym w częściach 1 i 2 nie gwarantuje się kompletności, a dokładność położenia uzbrojenia na mapiemoże być niższa od dokładności kartometrycznej mapy.

Aktualność mapy do celów projektowych na dzień:
13.01.2018 r.

GEOSYSTEM
Olejnik, Wałęcki, Woźniak
ul. Klonowica 38/2
71-248 Szczecin
tel. (091) 423-15-55
(Jednostka wykonawstwa geodezyjnego)

Wykonano metodą cyfrową
Płyta CD nr
Wielkość pliku data.....

Wykonano w ramach roboty geodezyjnej:
GK.6640.52.2018

W zakresie opracowania znajdują się punkty osnowy geodezyjnej nr: brak

podlegające ochronie na podst. art. 15, art. 48 ust.1 pkt 3 ustawy Prawo geodezyjne i kartograficzne

Granice i nr działek ewidencyjnych
według danych WGKiK w: Policach
z dnia: 11.01.2018 r.

Rejestracja:

Stanisław Woźniak

Kierownik jednostki wykonawstwa geodezyjnego


PKT.CHARAKTERYSTYCZNE KABLA eN		
Lp.	X	Y
eN1	5922730.8710	5460555.8057
eN2	5922735.5169	5460560.6289
eN3	5922733.2351	5460559.8064
eN4	5922729.9980	5460558.6396
eN5	5922721.1853	5460555.4631
eN6	5922720.8661	5460555.9368

PKT.CHARAKTERYSTYCZNE KABLA eN		
Lp.	X	Y
e01	5922730.6235	5460567.1094
e02	5922722.6191	5460564.2798
e03	5922710.6415	5460559.9966
e04	5922703.2878	5460557.3184
e05	5922696.3634	5460576.3443
e06	5922703.8087	5460578.9094
e07	5922715.7663	5460583.1861
e08	5922729.7126	5460559.4316
e09	5922720.8335	5460555.3365
e010	5922720.5382	5460556.1570
e011	5922720.2693	5460555.1334
e012	5922720.4806	5460554.5463
e013	5922706.9363	5460549.7035
e014	5922706.4647	5460551.0223
e015	5922699.1635	5460548.5185
e016	5922697.4602	5460547.9419
e017	5922699.3246	5460542.4349
e018	5922693.5480	5460559.4975
e019	5922691.5596	5460558.6186
e020	5922689.1440	5460560.8043
e021	5922694.5454	5460549.1284
e022	5922692.2282	5460549.2549
e023	5922689.9175	5460549.0420
e024	5922683.5857	5460546.7114
e025	5922673.9005	5460551.6287
e026	5922673.2975	5460552.5551
e027	5922672.0880	5460555.6226
e028	5922670.5565	5460557.3314
e029	5922668.3587	5460557.9913
e030	5922666.6083	5460556.0901
e031	5922667.0761	5460547.0375
e032	5922665.2964	5460546.4476
e033	5922663.4248	5460545.4409
e034	5922659.5845	5460555.8129
e035	5922656.8538	5460562.4874
e036	5922661.2035	5460568.2396
e037	5922666.9106	5460572.1489
e038	5922669.6562	5460573.2997
e039	5922672.6156	5460572.9772
e040	5922676.6923	5460576.1318
e041	5922678.1315	5460577.3776
e042	5922680.8548	5460578.7528
e043	5922686.2632	5460579.0697
e044	5922691.2486	5460577.8193

5460500
5922650

150/2
RIVA

ciągła
pogrubiona
pomocnicza

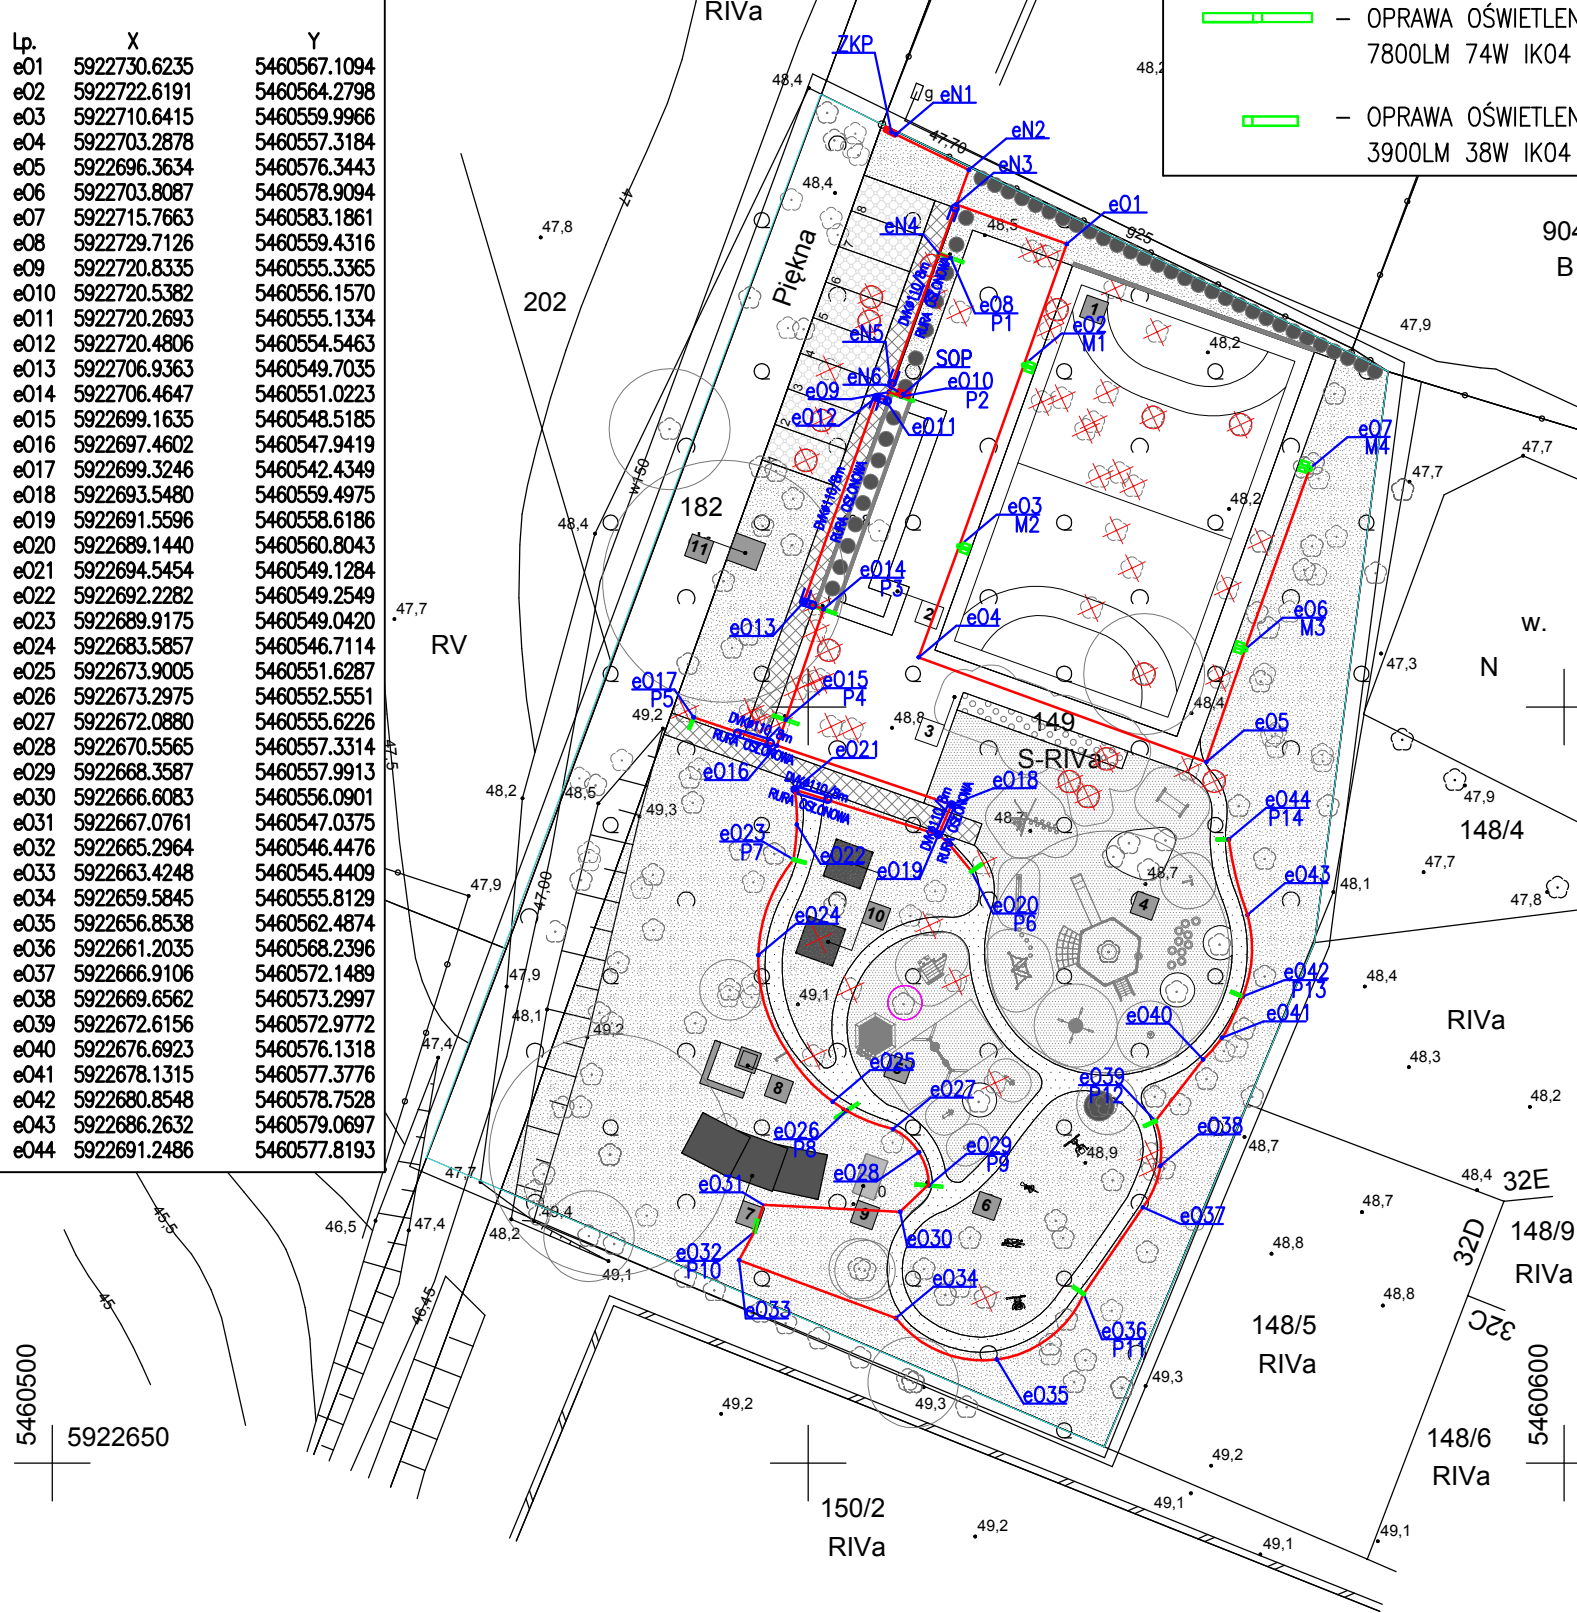

LEGENDA:

- projektowana trasa kablowa 0,4kV
- (xx/ymm) — oznaczenie dł. kabla/dł. wykopu
- OPRAWA OŚWIETLENIOWA BOISKA H—6,0M, TYPU: M 2200LM 161W 5700K IP65 LED
- OPRAWA OŚWIETLENIOWA PARKOWA PODWÓJNA H—4,0M, TYPU: P 7800LM 74W IK04 IP65 LED
- OPRAWA OŚWIETLENIOWA PARKOWA POJEDYNCZA H—4,0M, TYPU: P 3900LM 38W IK04 IP65 LED

md Biuro Architektoniczne

MD-Polska Sp. z o.o.
ul. Kazimierska 1/13
71-043 Szczecin
tel. (091) 81 82 664
fax. (091) 81 82 664

inwestor / adres :
Urząd Gminy Dobra
Ul. Szczecińska 16A, 72-003 Dobra

projekt / obiekt :
Urządzenie i zagospodarowanie terenu sportowego przy ul. Pięknej w Dolujach

adres inwestycji :
Doluje, Gmina Dobra, dz. nr 149

rysunek / temat / treść :
PLANSZA ZAGOSPODAROWANIA TERENU - INSTALACJE ELEKTRYCZNE

autor /projektant imię i nazwisko podpis :
mgr inż. Piotr Markowski
nr upr. ZAP/0218/POE/11
sprawdził mgr inż. Mariusz Piatkowski
nr upr. ZAP/0125/PBzOE/11
opracowała mgr inż. Maciej Polak

faza : PB branża : ELEKTRYCZNA rys. nr :
skala : data :
1:500 CZERWIEC 2018 IEZ5

PRAWA AUTORSKIE ZASTRZEŻONE
Przedmiotowy projekt / utwór architektoniczny jest chroniony prawem autorskim zgodnie z art. 1 i następnymi Ustawy o Prawie Autorskim i Prawach Pokrewnych z dn. 4 lutego 1994 roku (DU nr 24 poz.83 z 23 lutego 1994 r.)