


# MAPA TOPOGRAFICZNA

## SKALA 1:50 000






1  
h=2m

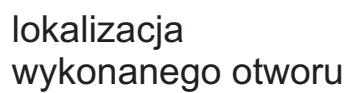


# MAPA SYTUACYJNA SKALA 1:500

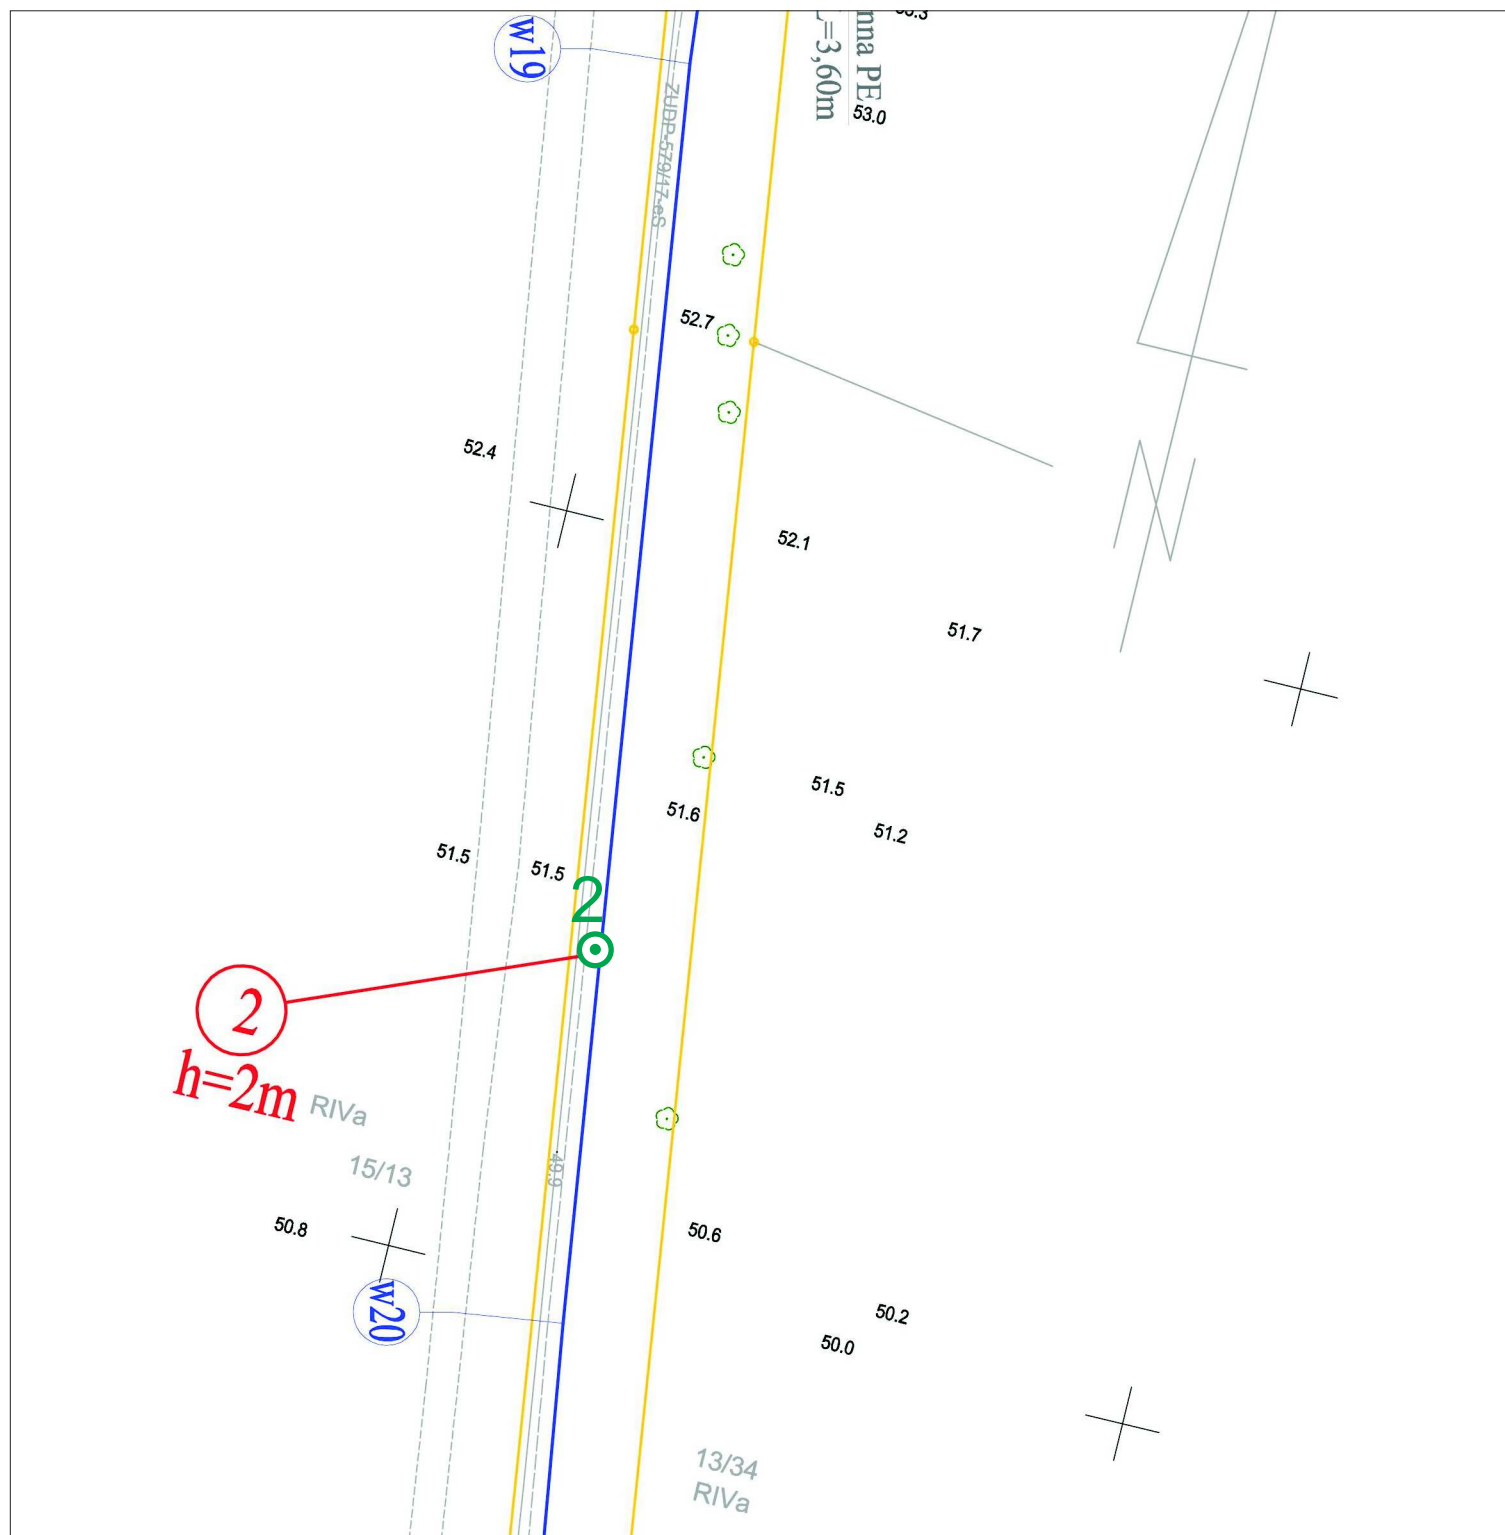


lokalizacja  
wykonanego otworu

# MAPA SYTUACYJNA SKALA 1:500

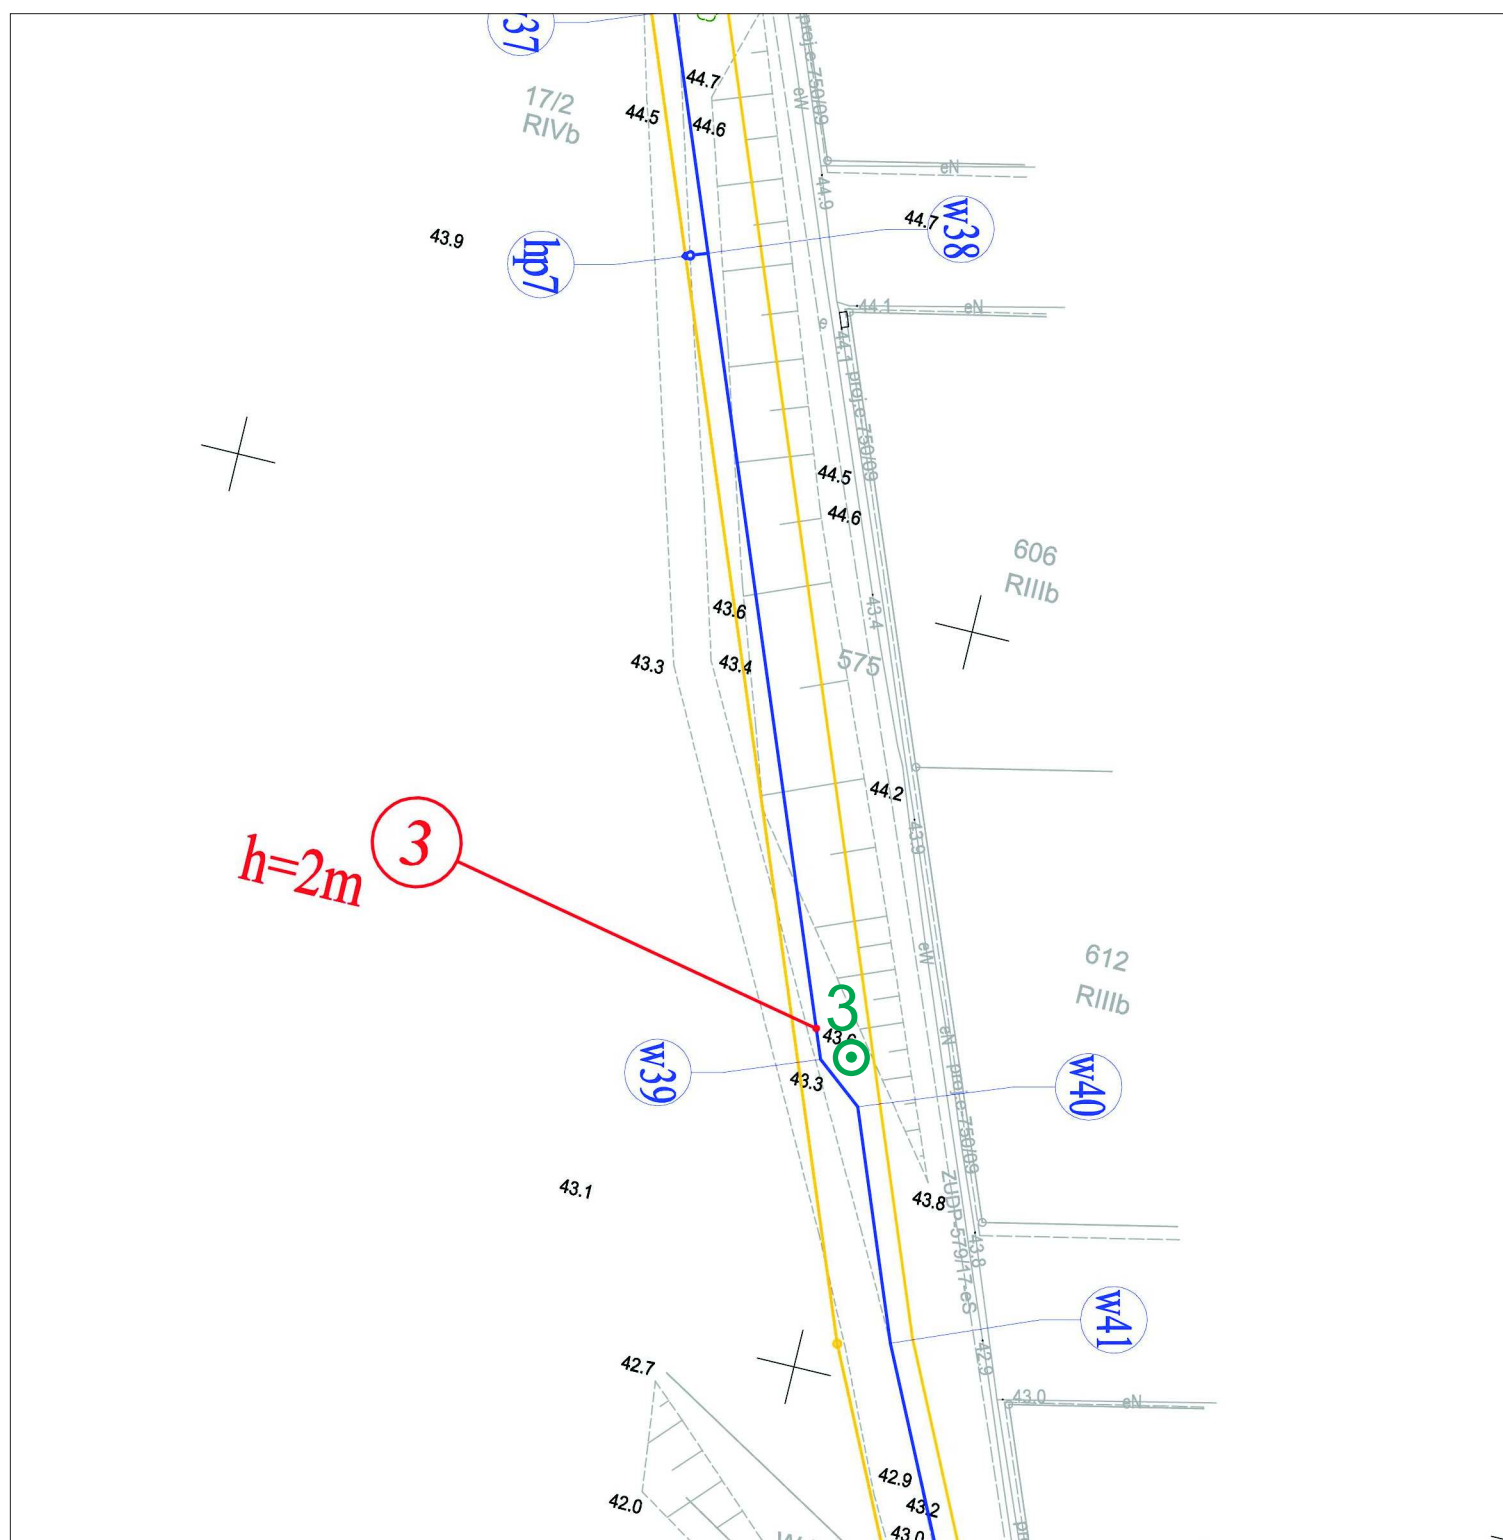


lokalizacja  
wykonanego otworu

# MAPA SYTUACYJNA SKALA 1:500

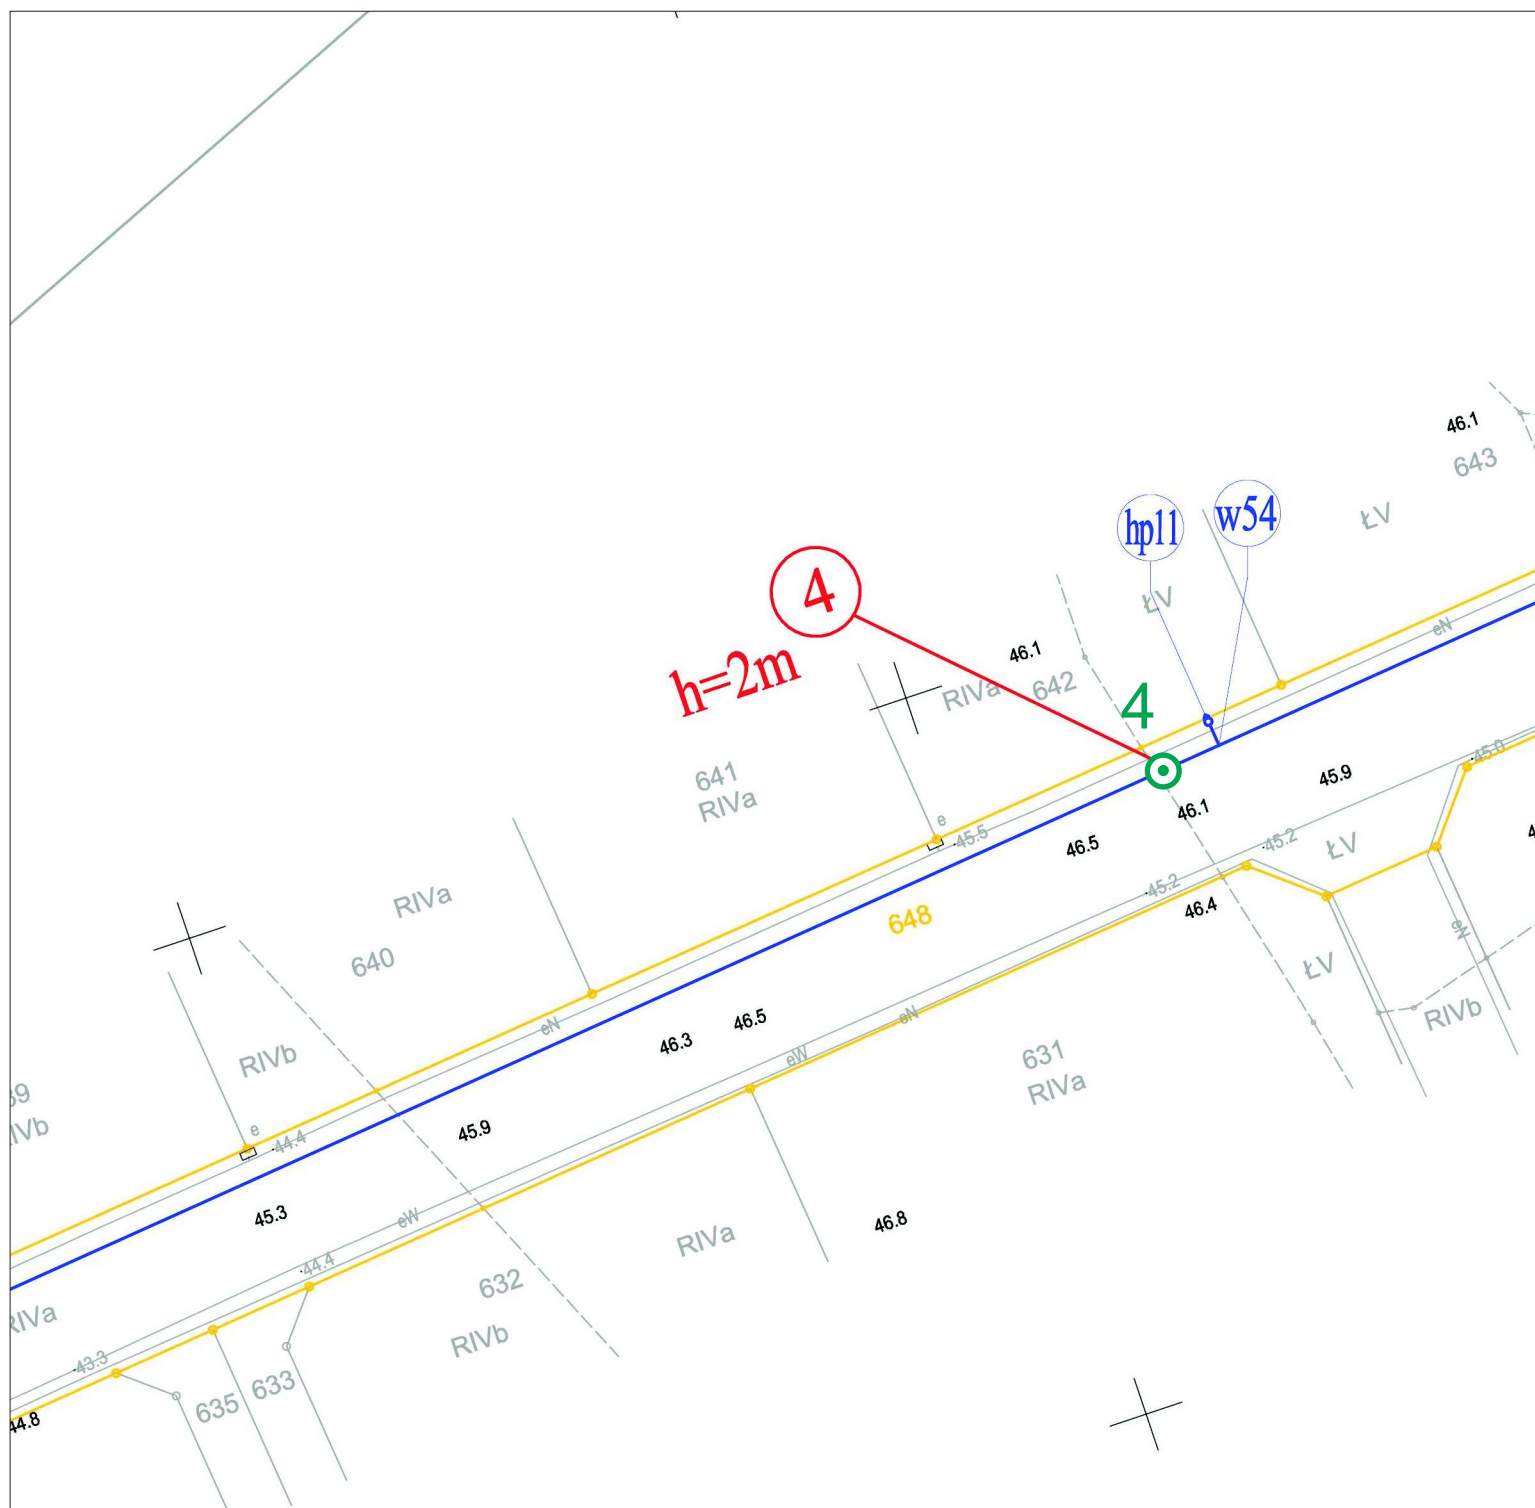


lokalizacja  
wykonanego otworu


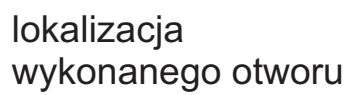



# MAPA SYTUACYJNA SKALA 1:500

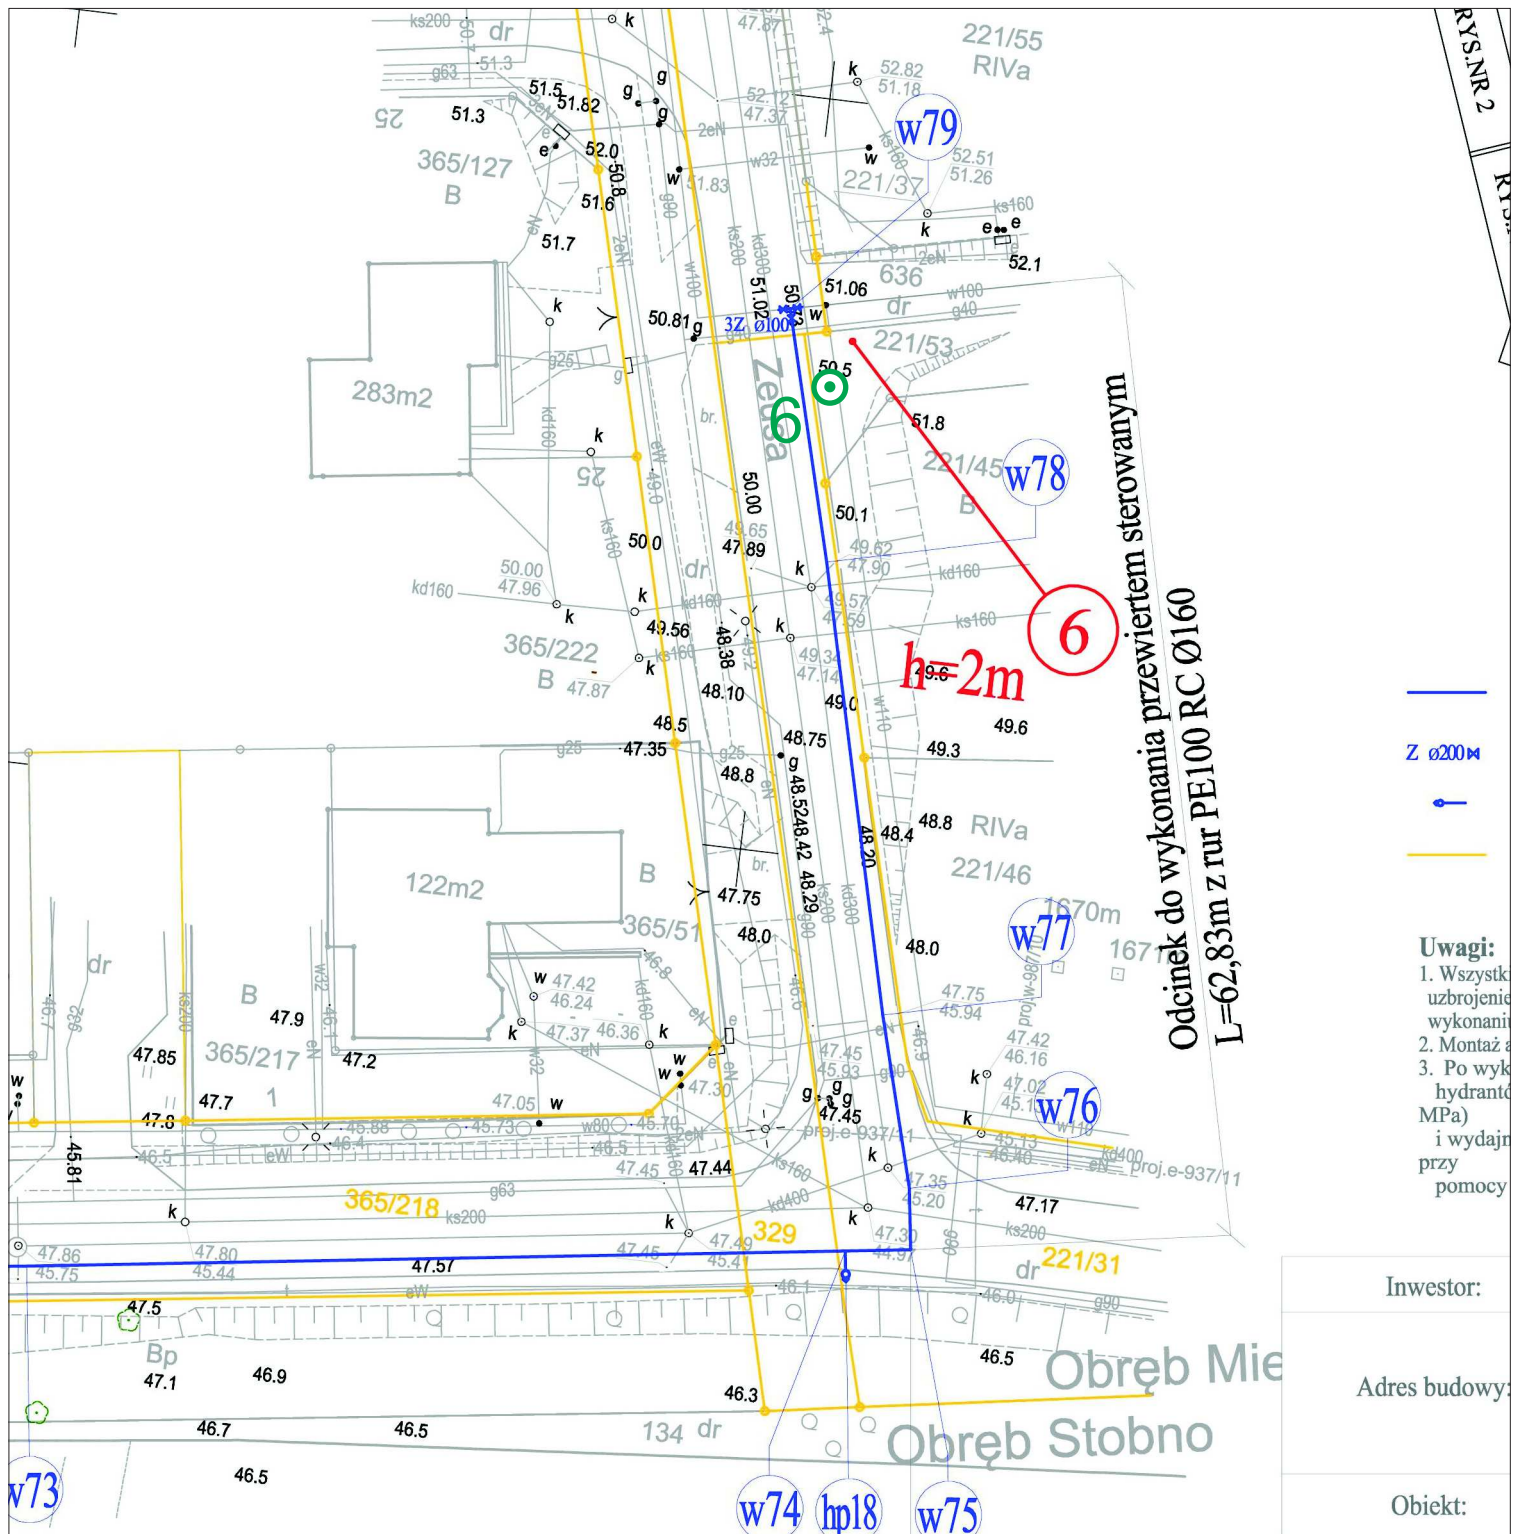

lokalizacja  
wykonanego otworu

**TEMAT:** Badania geotechniczne podłoża działki 15/9 w miejscowości Skarbimierzyce

<div> <div>GŁĘB OKOŚĆ</div> <div>OBSERWACJE WODY</div> <div>PROFIL LITOLOGICZNY</div> </div>	PRZELOT	OPIS LITOLOGII	SYMBOL	WILGOTNOŚĆ	STOPIEŃ PLASTYCZNOŚCI/ZAGĘSZCZENIA	STAN GRUNTU	WARSTWA GEOTECHNICZNA
[m]	[m]	[m]					
1,0		1,0	Piaski z humusem	Pd/H(orFSa)			I
1,5							
2,0		2,0	Piaski drobne, brązowe	Pd(PSASa)	0,4	szg	II
3,0							
4,0							
5,0							



**TEMAT:** Badania geotechniczne podłoża działki 14 w miejscowości Mierzyn

<div> <div>GŁĘB OKOŚĆ</div> <div>OBSERWACJE WODY</div> <div>PROFIL LITOLOGICZNY</div> </div>	PRZELOT	OPIS LITOLOGII	SYMBOL	WILGOTNOŚĆ	STOPIEŃ PLASTYCZNOŚCI/ZAGĘSZCZENIA	STAN GRUNTU	WARSTWA GEOTECHNICZNA
[m]	[m]	[m]					
							I
1,0					0,2	twp	II
2,0					0,2	twp	III
3,0							
4,0							II
5,0							



**TEMAT:** Badania geotechniczne podłoża działki 648 w miejscowości Mierzyn

<div> <div>GŁĘB OKOŚĆ</div> <div>OBSERWACJE WODY</div> <div>PROFIL LITOLOGICZNY</div> </div>	PRZELOT	OPIS LITOLOGII	SYMBOL	WILGOTNOŚĆ	STOPIEŃ PLASTYCZNOŚCI/ZAGĘSZCZENIA	STAN GRUNTU	WARSTWA GEOTECHNICZNA
[m]	[m]	[m]					
		0,3	Humus	H(siOr)			I
1,0			II pylasty, brązowo-żółty	II (siCl)	0,2	twp	II
2,0		2,0					
3,0							
4,0							II
5,0							



**TEMAT:** Badania geotechniczne podłoża działki 365/18 w miejscowości Mierzyn

<div> <div>GŁĘB OKOŚĆ</div> <div>OBSERWACJE WODY</div> <div>PROFIL LITOLOGICZNY</div> </div>	PRZELOT	OPIS LITOLOGII	SYMBOL	WILGOTNOŚĆ	STOPIEŃ PLASTYCZNOŚCI/ZAGĘSZCZENIA	STAN GRUNTU	WARSTWA GEOTECHNICZNA
<div> <div>[m]</div> <div>[m]</div> </div>	[m]						
<div> <div>1,0</div> <div>▼▼</div> <div>1,1</div> </div>	1,0	Piasek drobny z humusem	Pd(orFsa)				I
<div> <div>2,0</div> </div>	2,0	Piasek drobny jasno-żółty	Pd (Fsal)		0,2	szg	II
<div> <div>3,0</div> </div>							
<div> <div>4,0</div> </div>							II
<div> <div>5,0</div> </div>							

**TEMAT:** Badania geotechniczne podłoża działki 221/53 w miejscowości Mierzyn

GLĘB OKOŚĆ	OBSERWACJE WODY	PROFIL LITOLOGICZNY	PRZEŁOT	OPIS LITOLOGII	SYMBOL	WILGOTNOŚĆ	STOPIEŃ PLASTYCZNOŚCI/ ZAGĘSZCZENIA	STAN GRUNTU	WARSTWA GEOTECHNICZNA
[m]	[m]		[m]						
1,0			0,3	Gleba	H(siOr)				I
			1,0	Glina, brązowa	G (siCl)		0,2	twp	II
			1,5	Glina piaszczysta, brązowa	G (sisacI)		0,2	twp	
			2,0	Glina, brązowa	G (siCl)		0,2	twp	
5,0			2,0						II