


Inwentaryzacja powykonawcza budynku i przyległa en.

Mierzyn, ul. Welecka
 obręb : Mierzyn 2, działka: 227
 skala 1:500 sekcja 5.200.16.13.4.3
 PROJEKT ZWOP 300/2014 2 04.04.2014

KERG:GK.6640.2190.2014

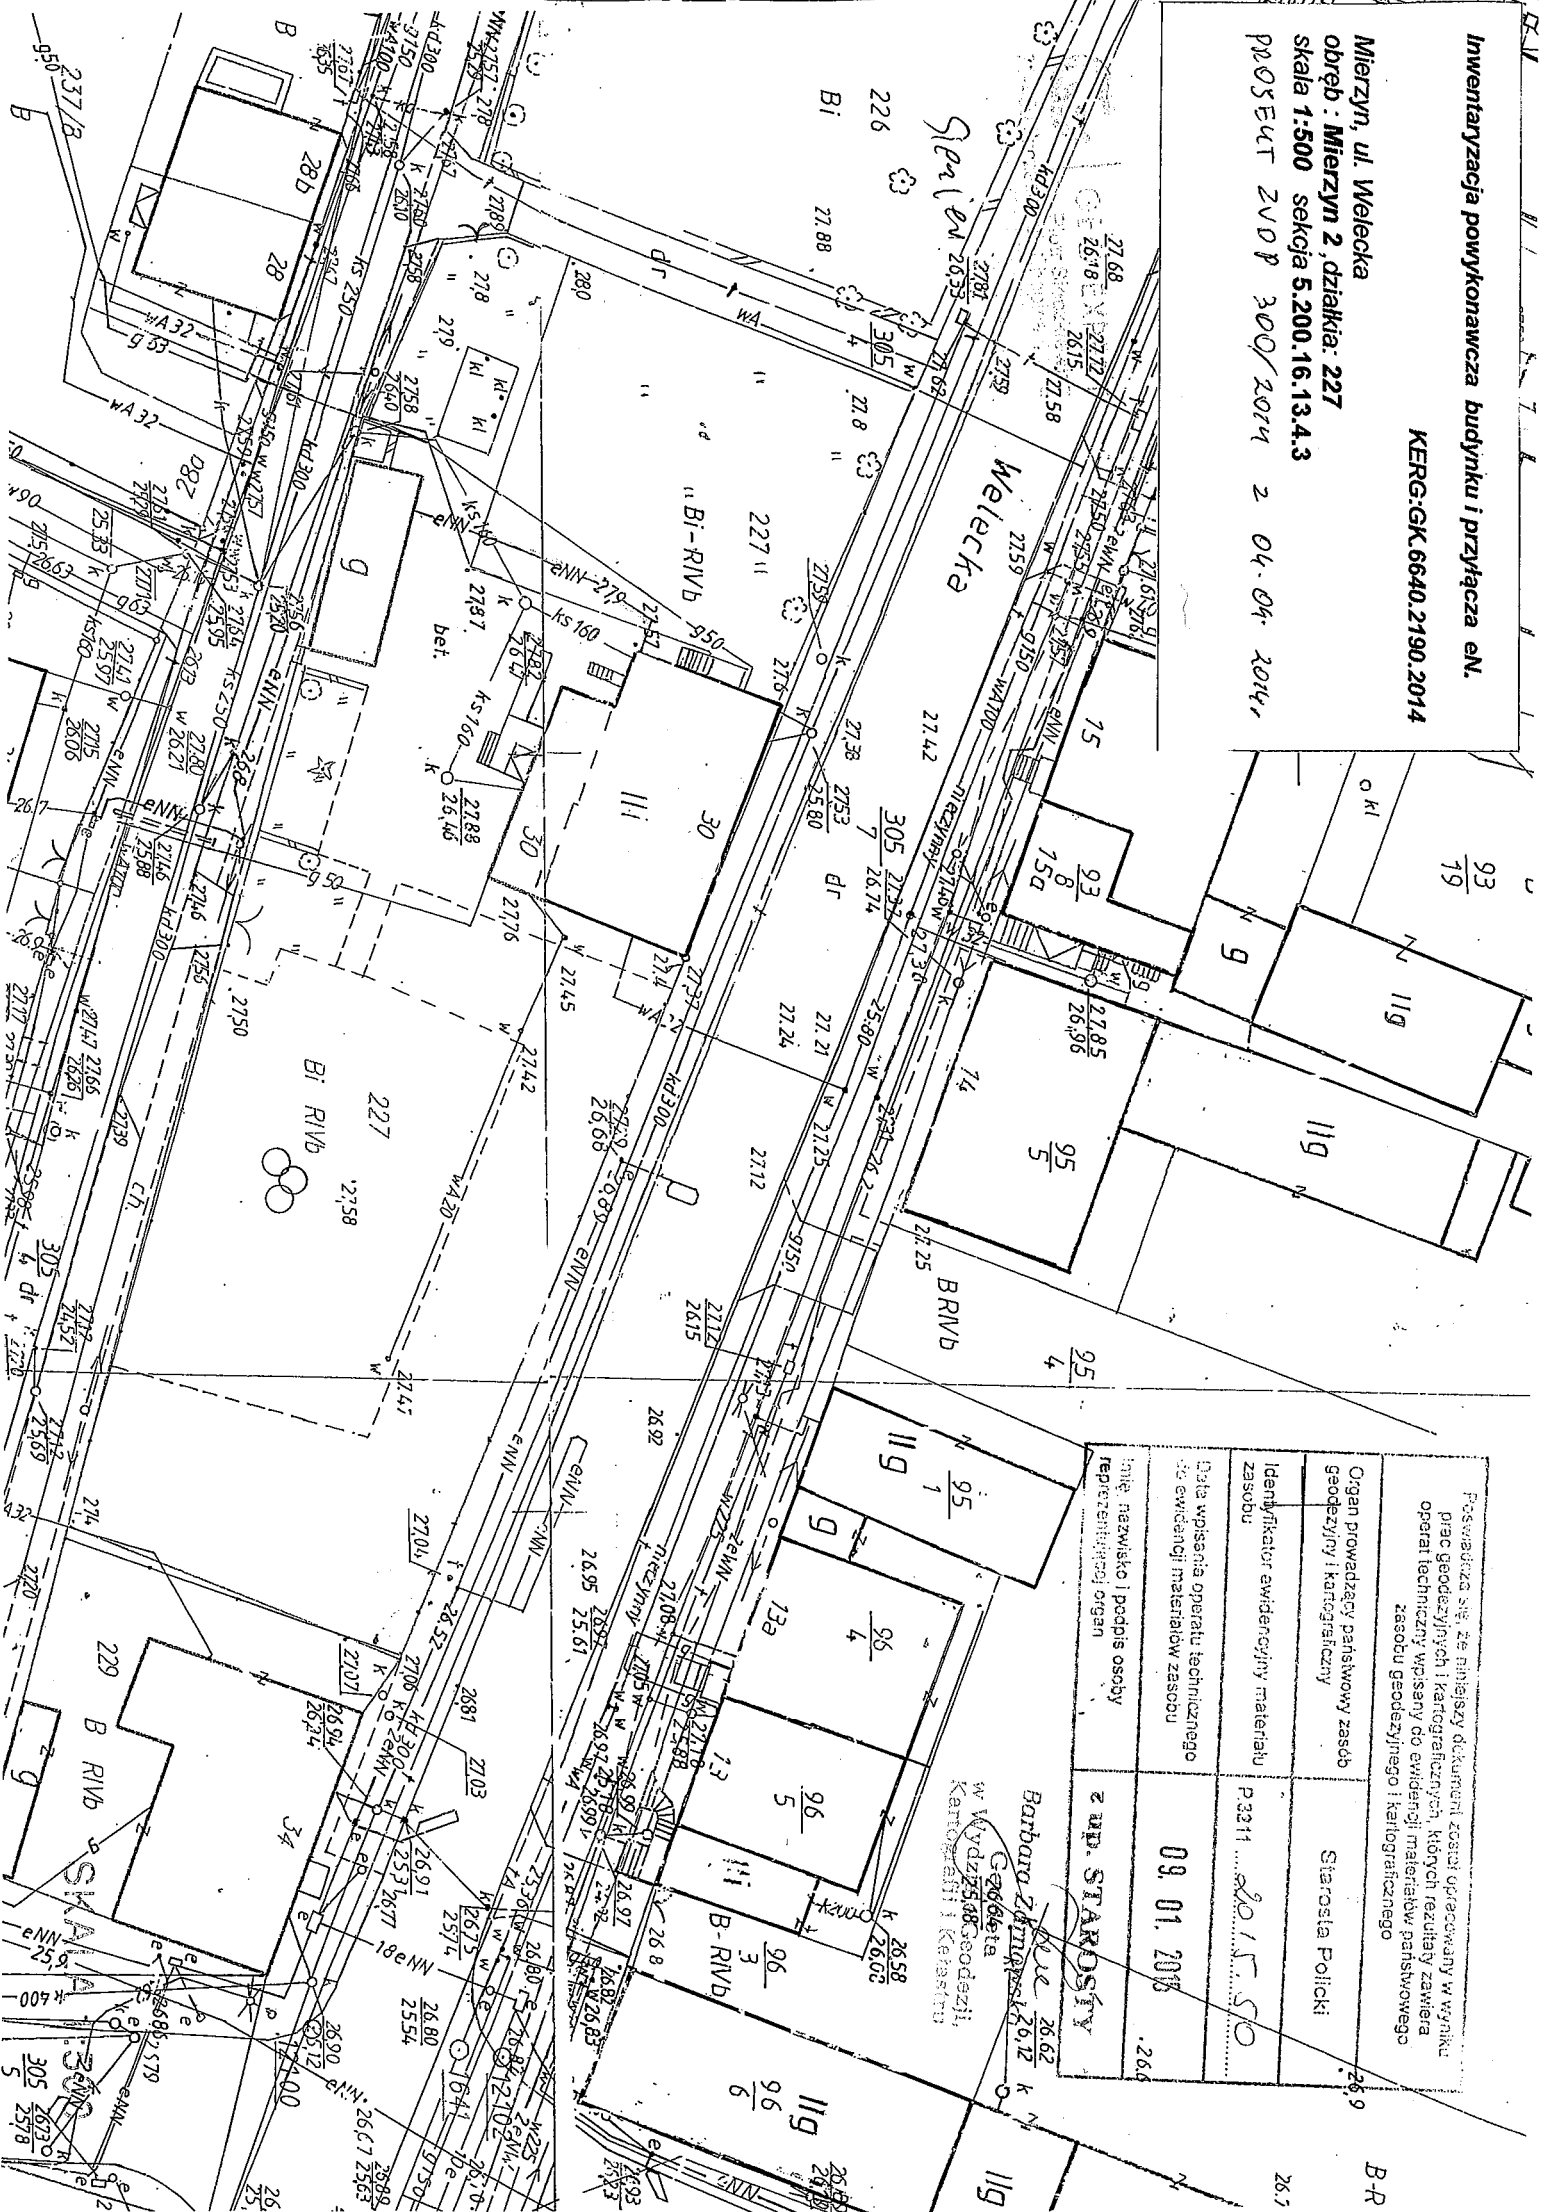

Posiadaćca się, że niniejszy dokument został opracowany w wyniku prac geodezyjnych i kartograficznych, których rezultaty zawierają opisanie techniczne wpisany do ewidencji materiałów państwowego zasobu geodezyjnego i kartograficznego	
Organ prowadzący państwowy zasób geodezyjny i kartograficzny	Starosta Policki
Identyfikator ewidencyjny materiału zasobu	P.3211 2015.50
Data wpisania opisu technicznego do ewidencji materiałów zasobu	09.01.2015
Imię, nazwisko i podpis osoby reprezentującej organ	z up. STAROSTY Barbara Zimnicka 26.12 Gadoleta w Wydz. 2548 Geodezji, Kartografii i Katastru