Załącznik nr 1
do uchwały Nr XXIV/337/05
Rady Gminy Dobra
Z dnia 30 czerwca 2005 r.

ZAKŁAD USŁUG GEODEZYJNYCH
"PLAN I METR"
J. Młodyńska, W. Faryniarz, Z. Odolińska
ul. Rycerska 25/27, tel. 4-606-810
70-702 SZCZECIN
NIP 955-18-11-360

Inwentaryzacja powykonawcza przyłącza kanalizacyjnego

Wołczkowo

KERG 143 /2000

Skala 1:1000

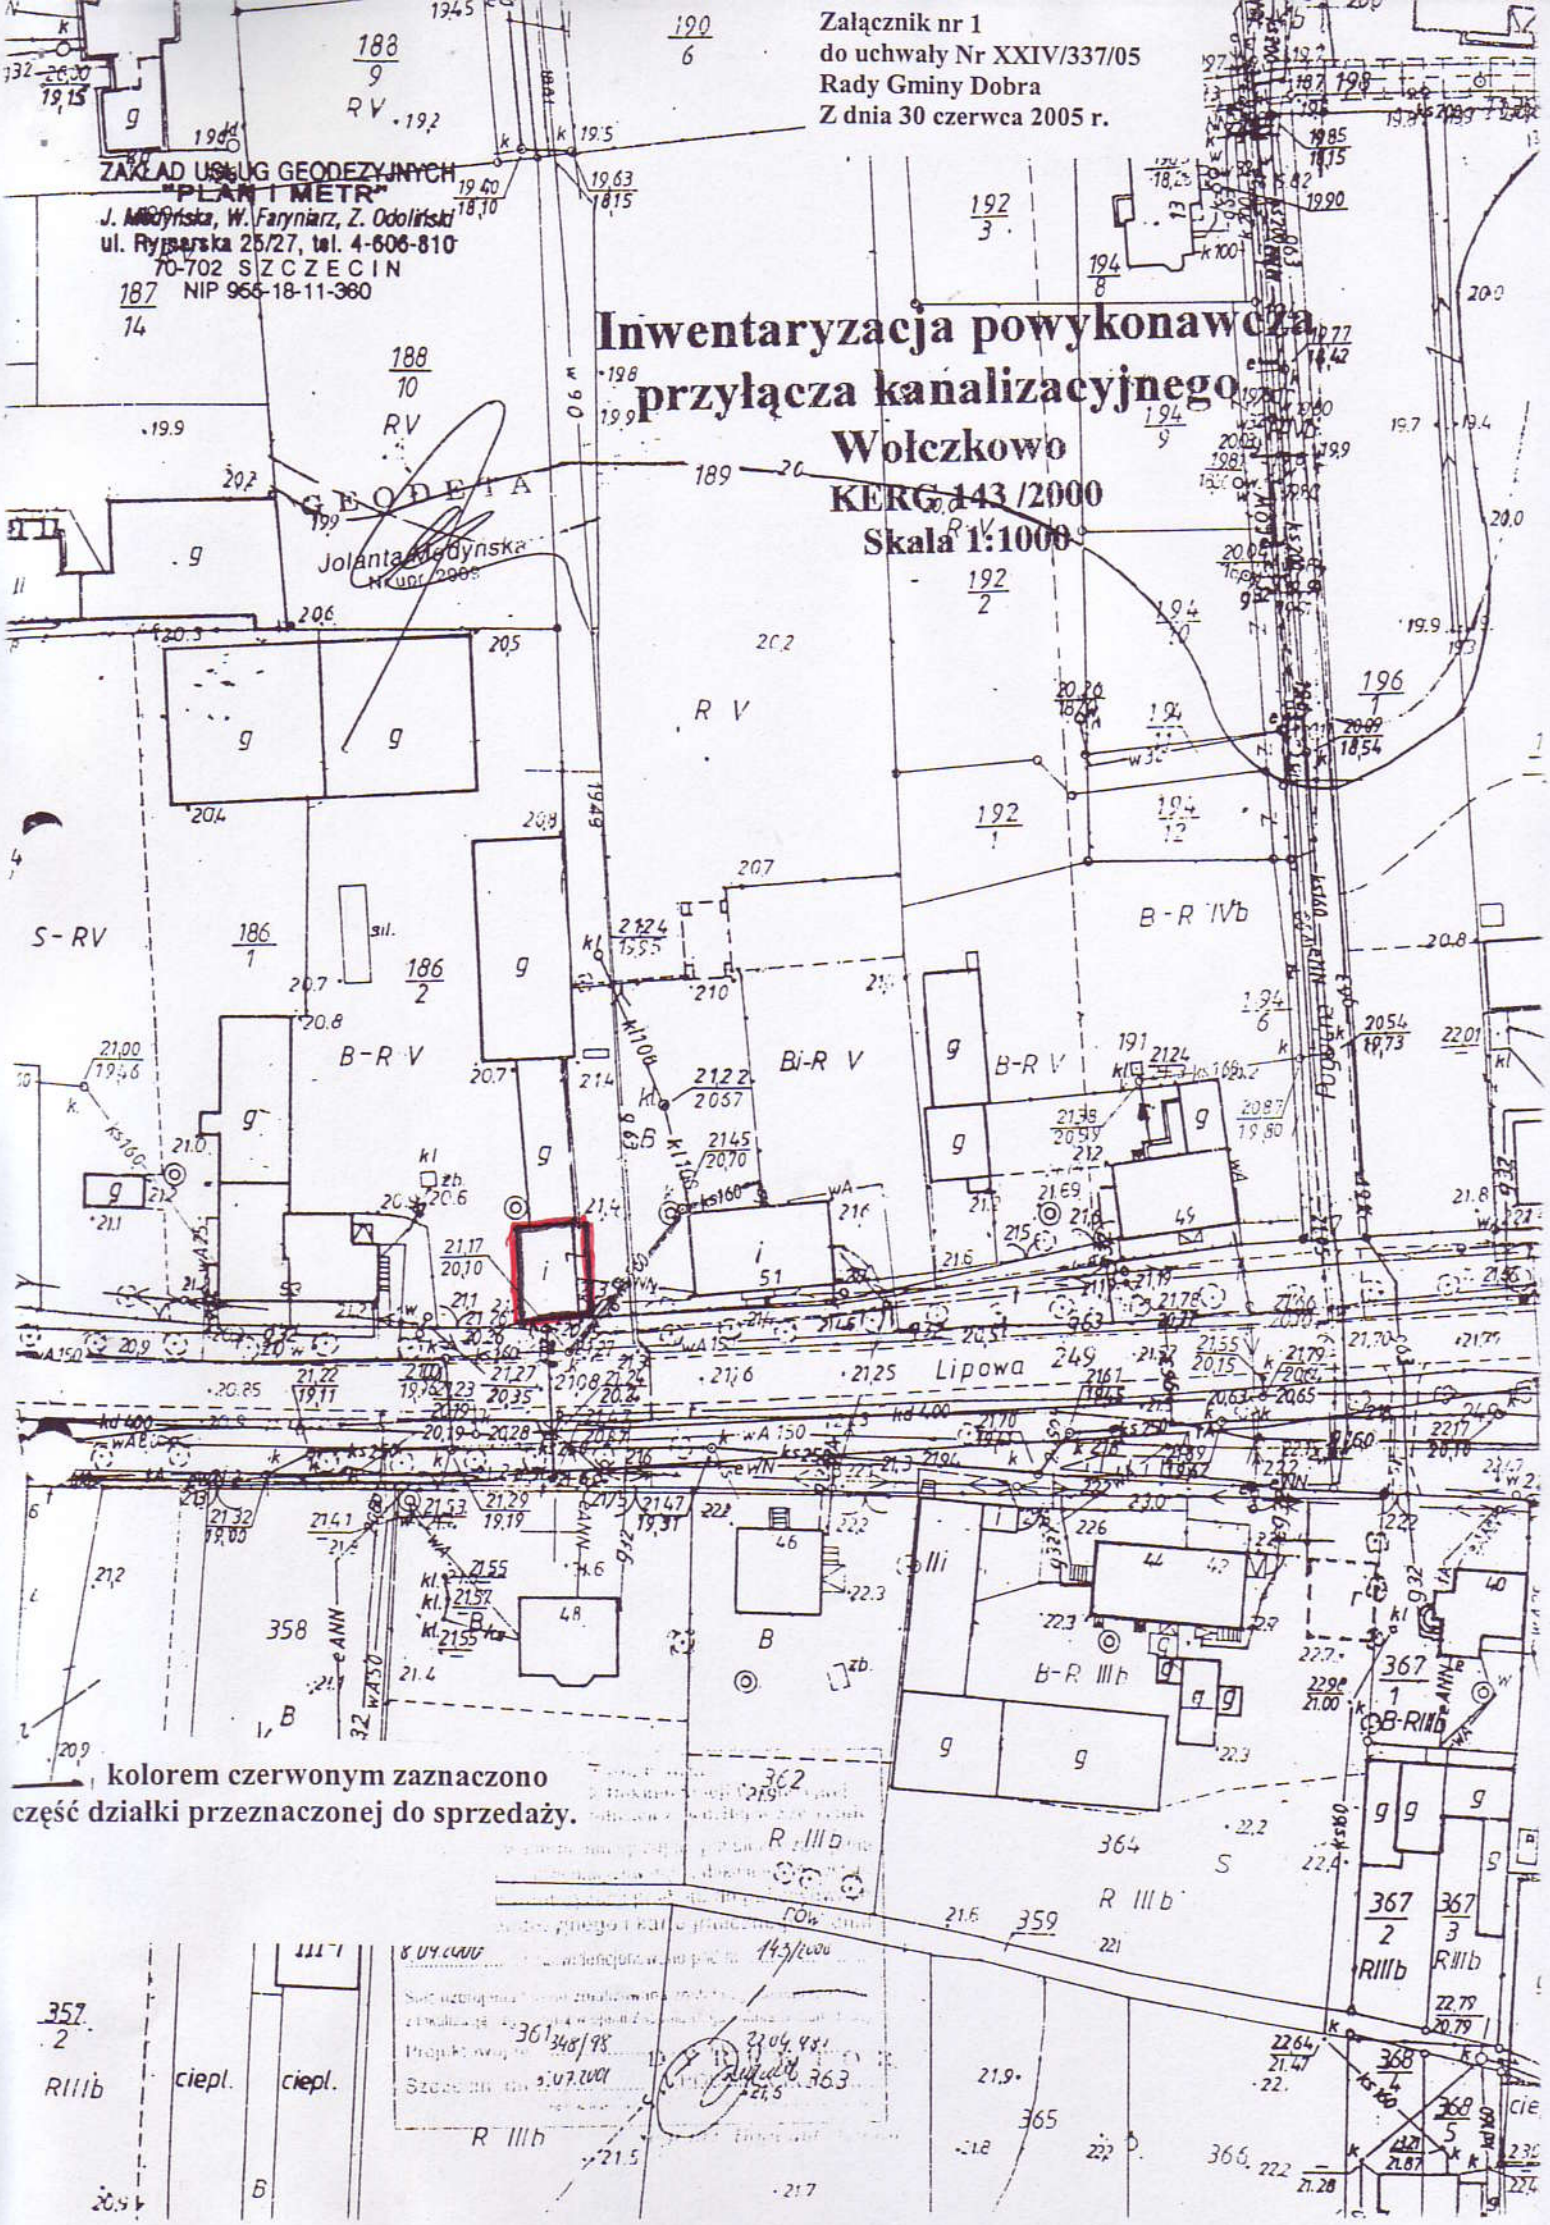

kolorem czerwonym zaznaczono część działki przeznaczonej do sprzedaży.